


Ansicht von Norden




Ansicht von Westen



Schnitt A-A (Gasthaus)

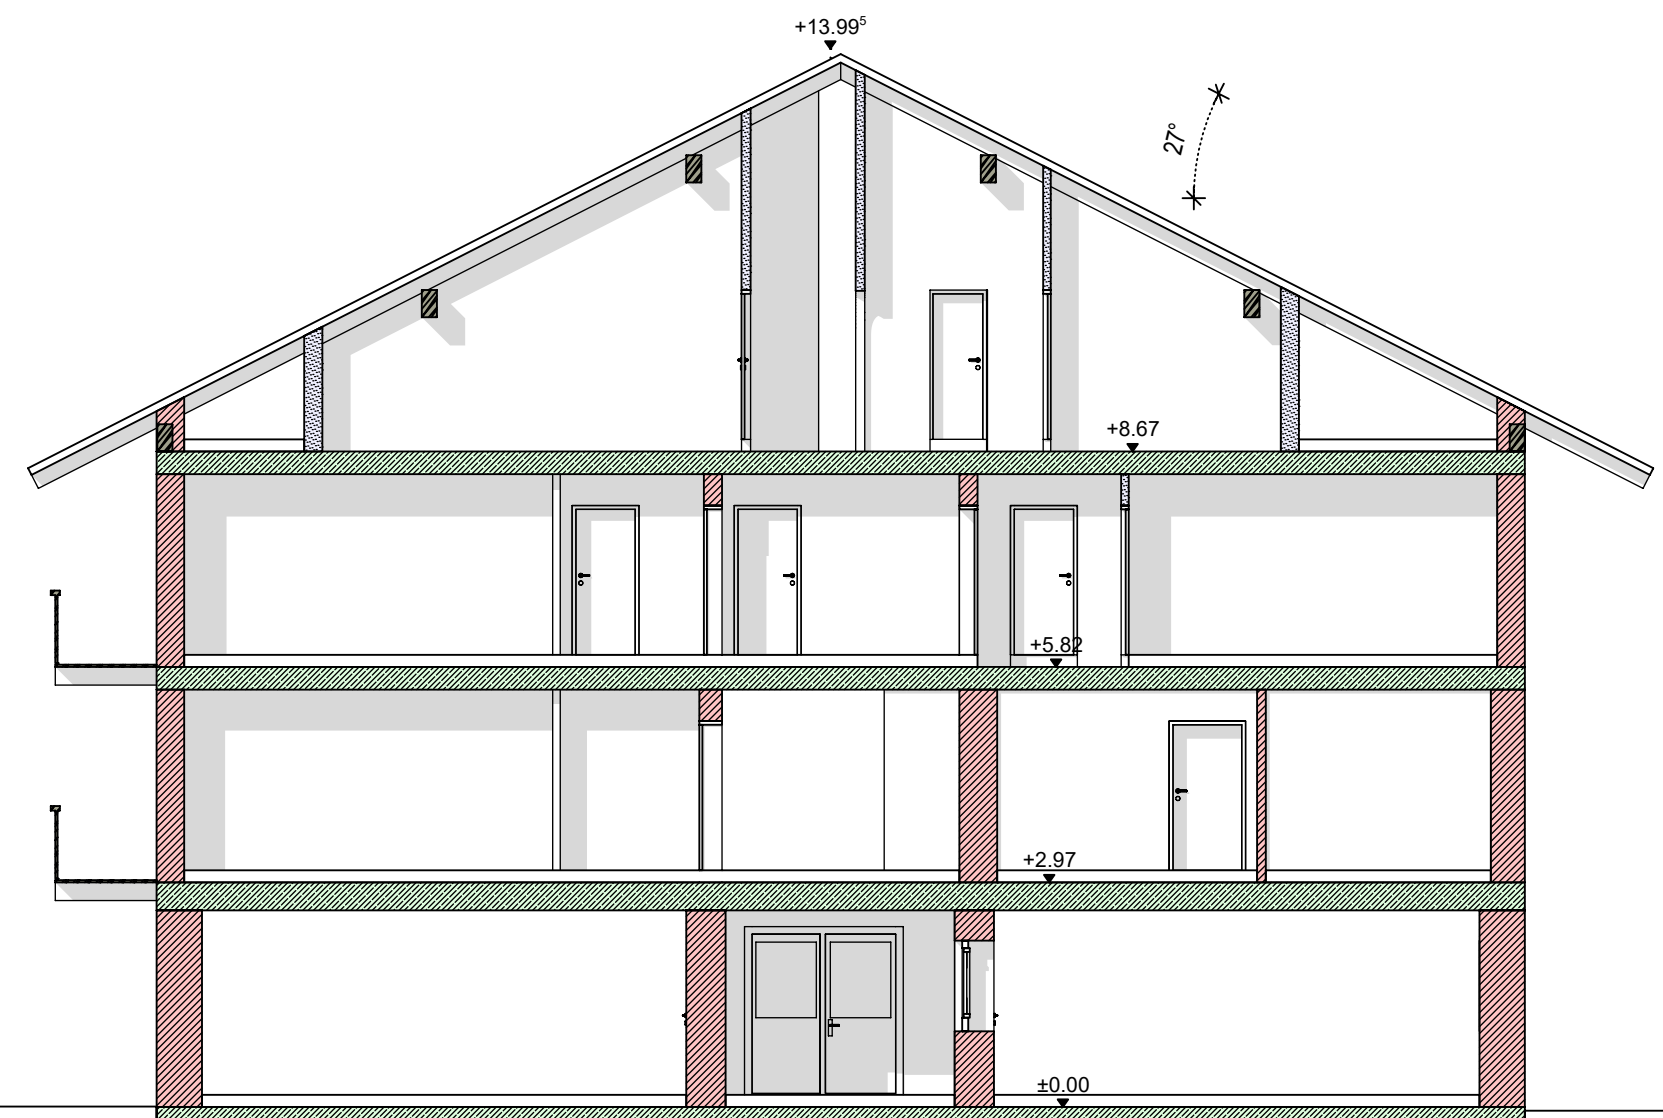


Schnitt B-B (Saal)

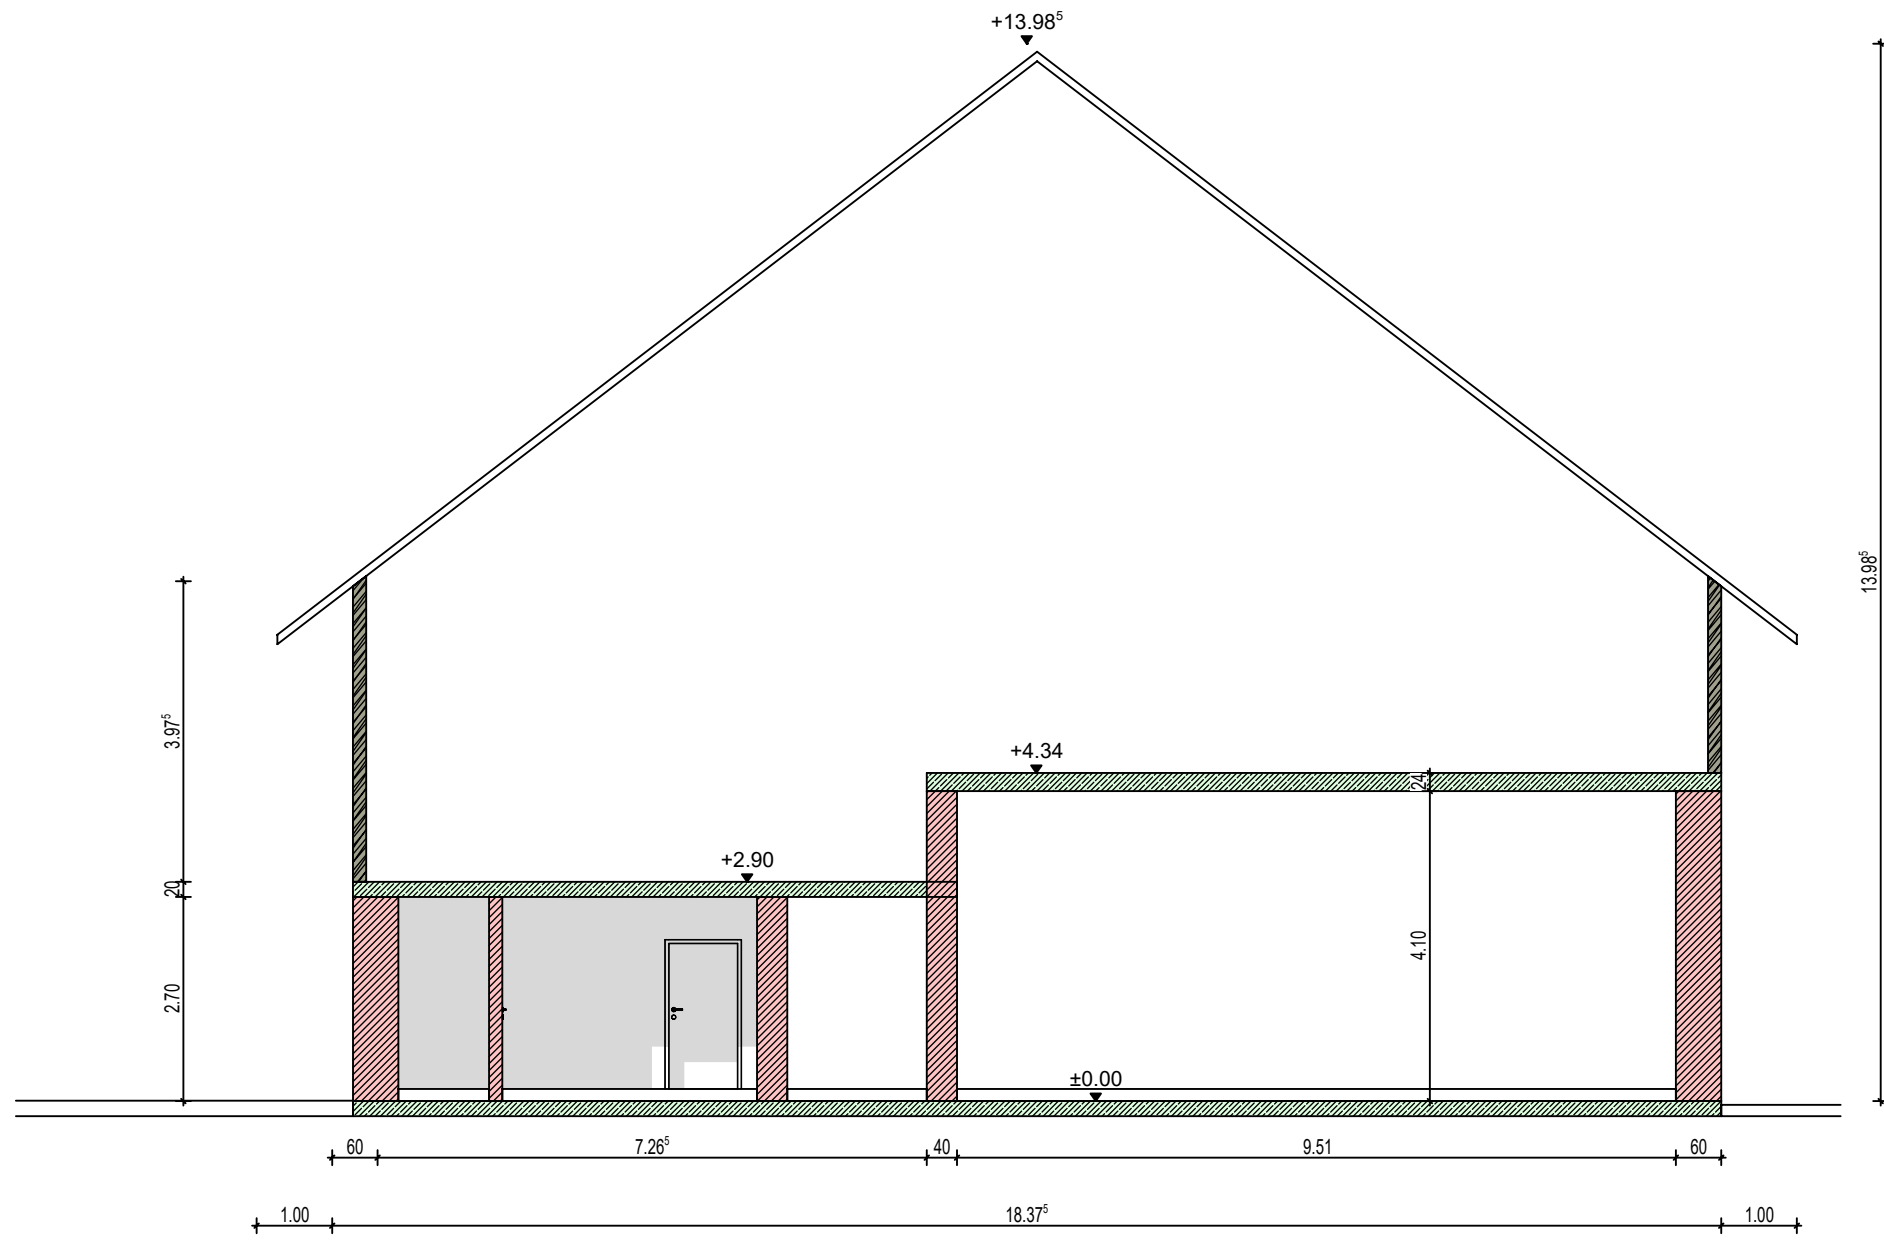


Ansicht von Süden




1. Obergeschoss

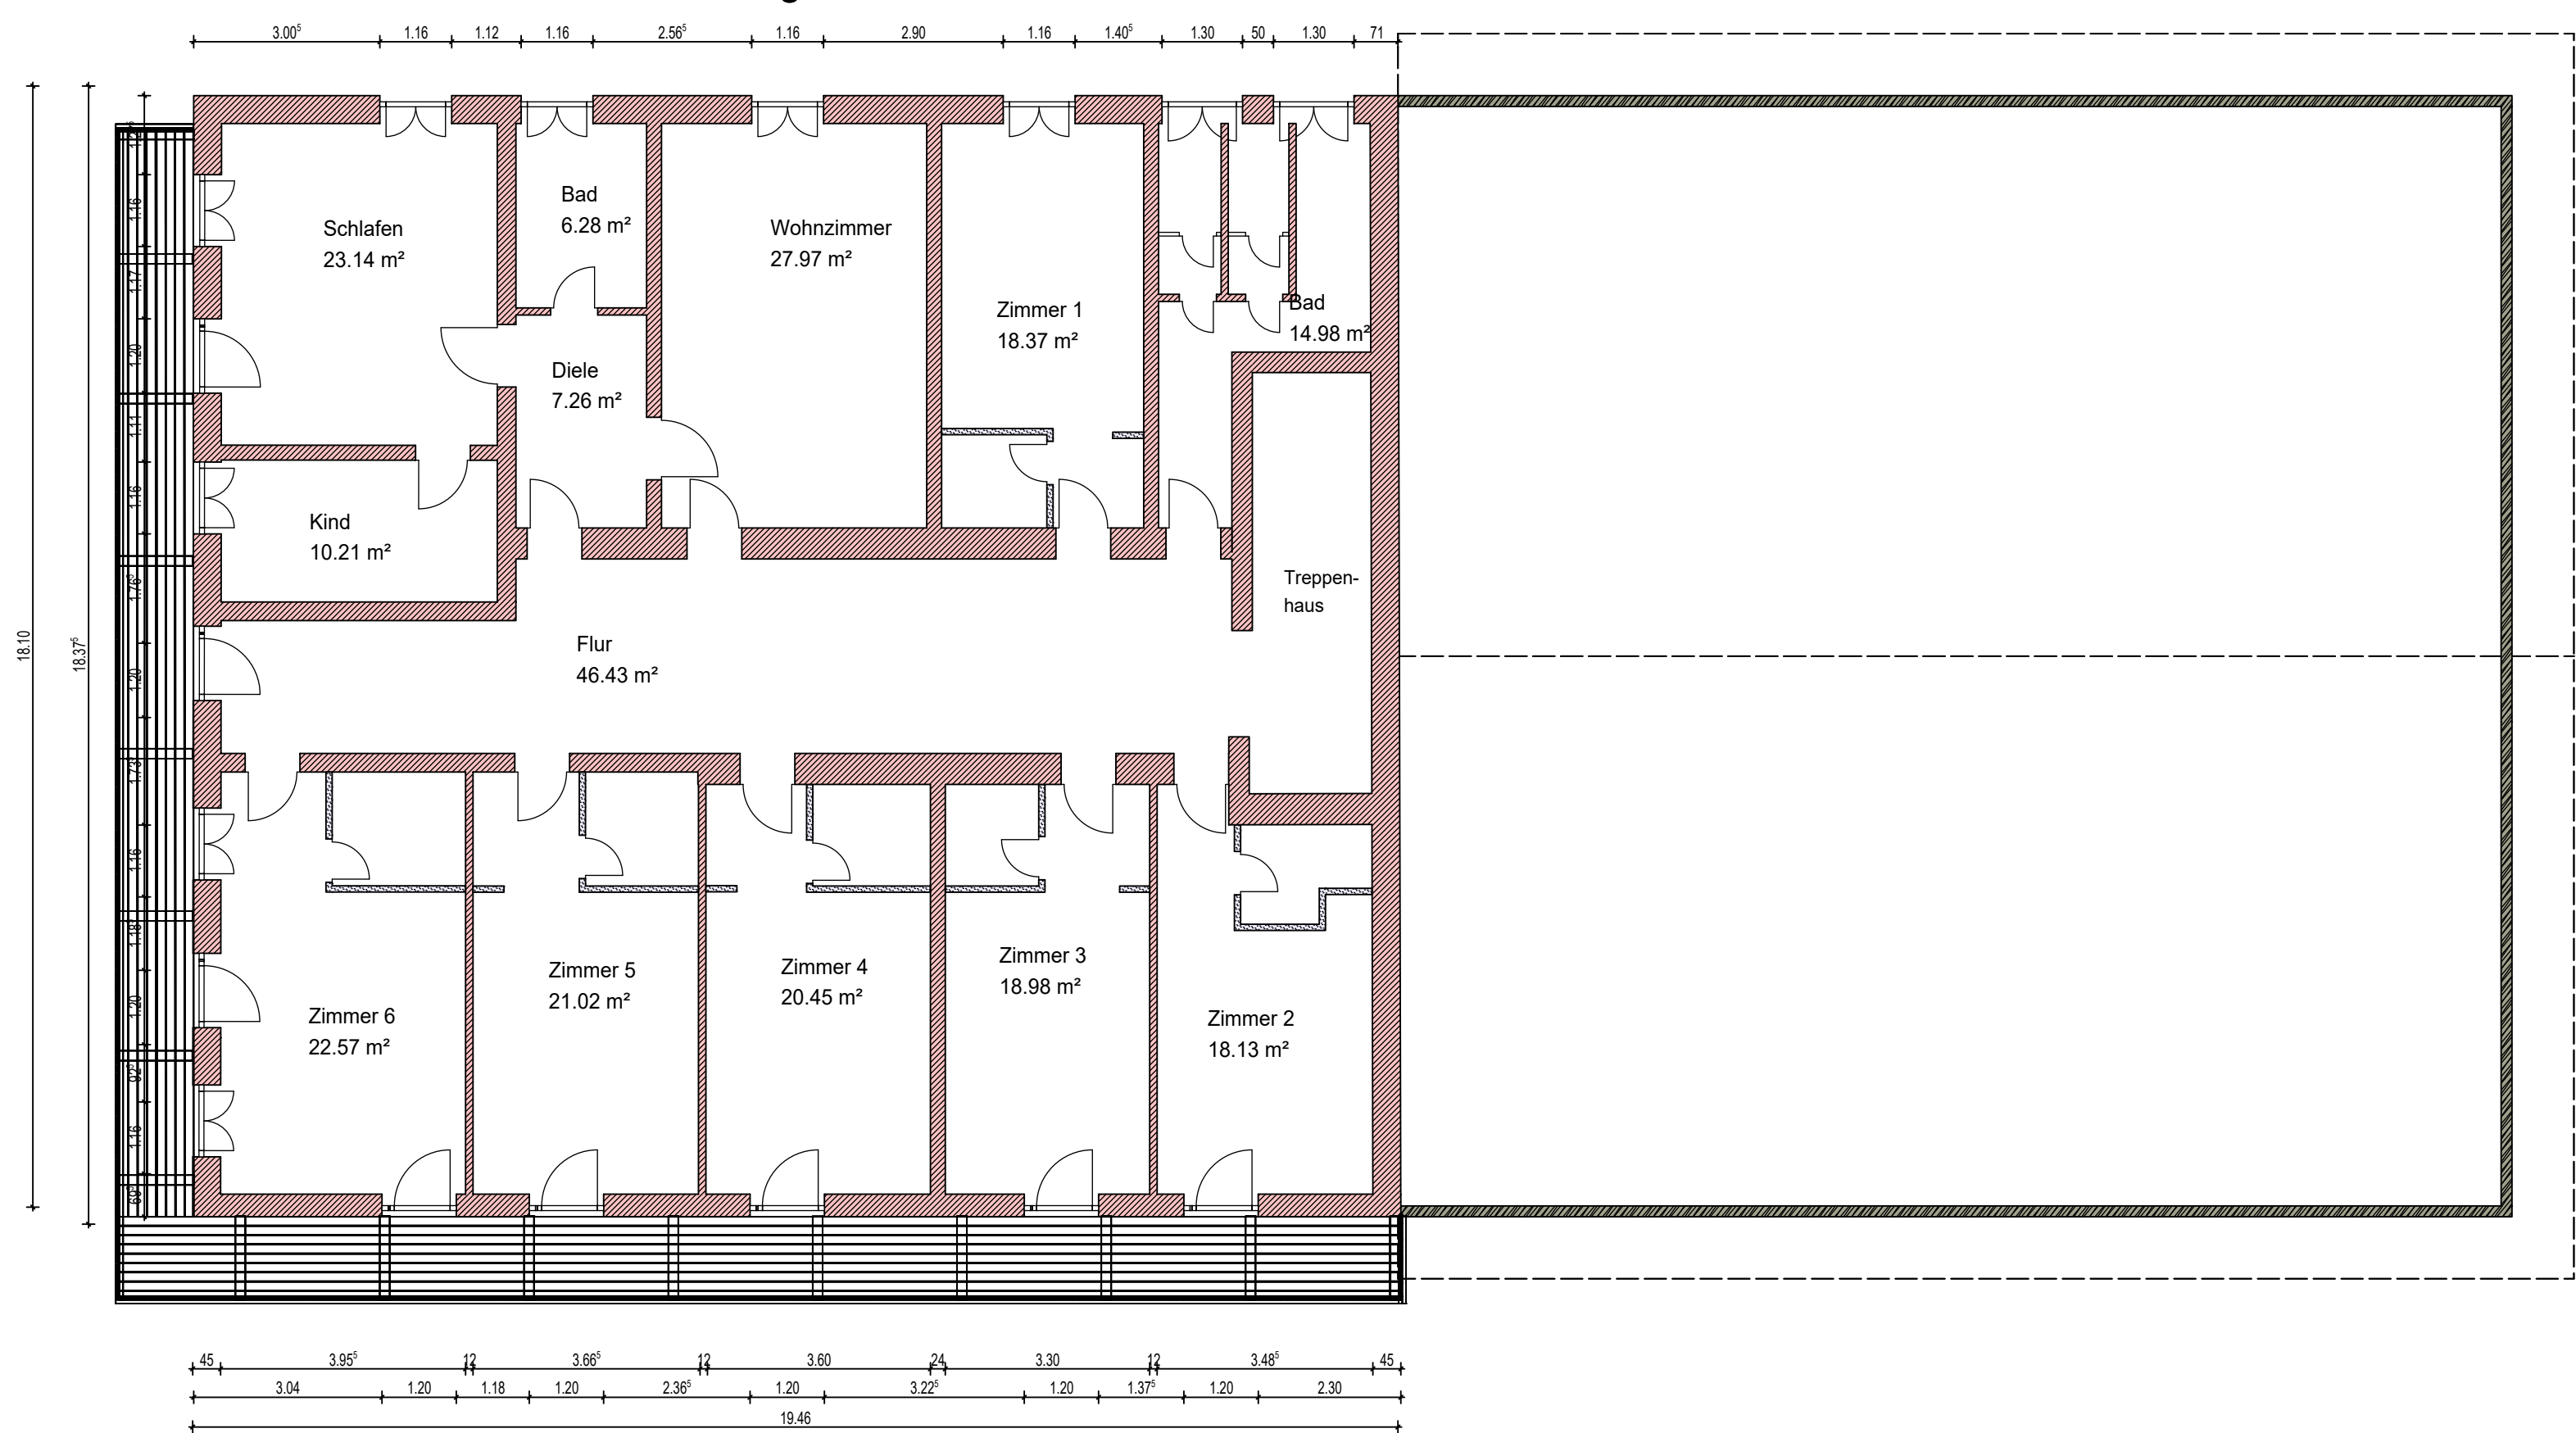


Dachgeschoss

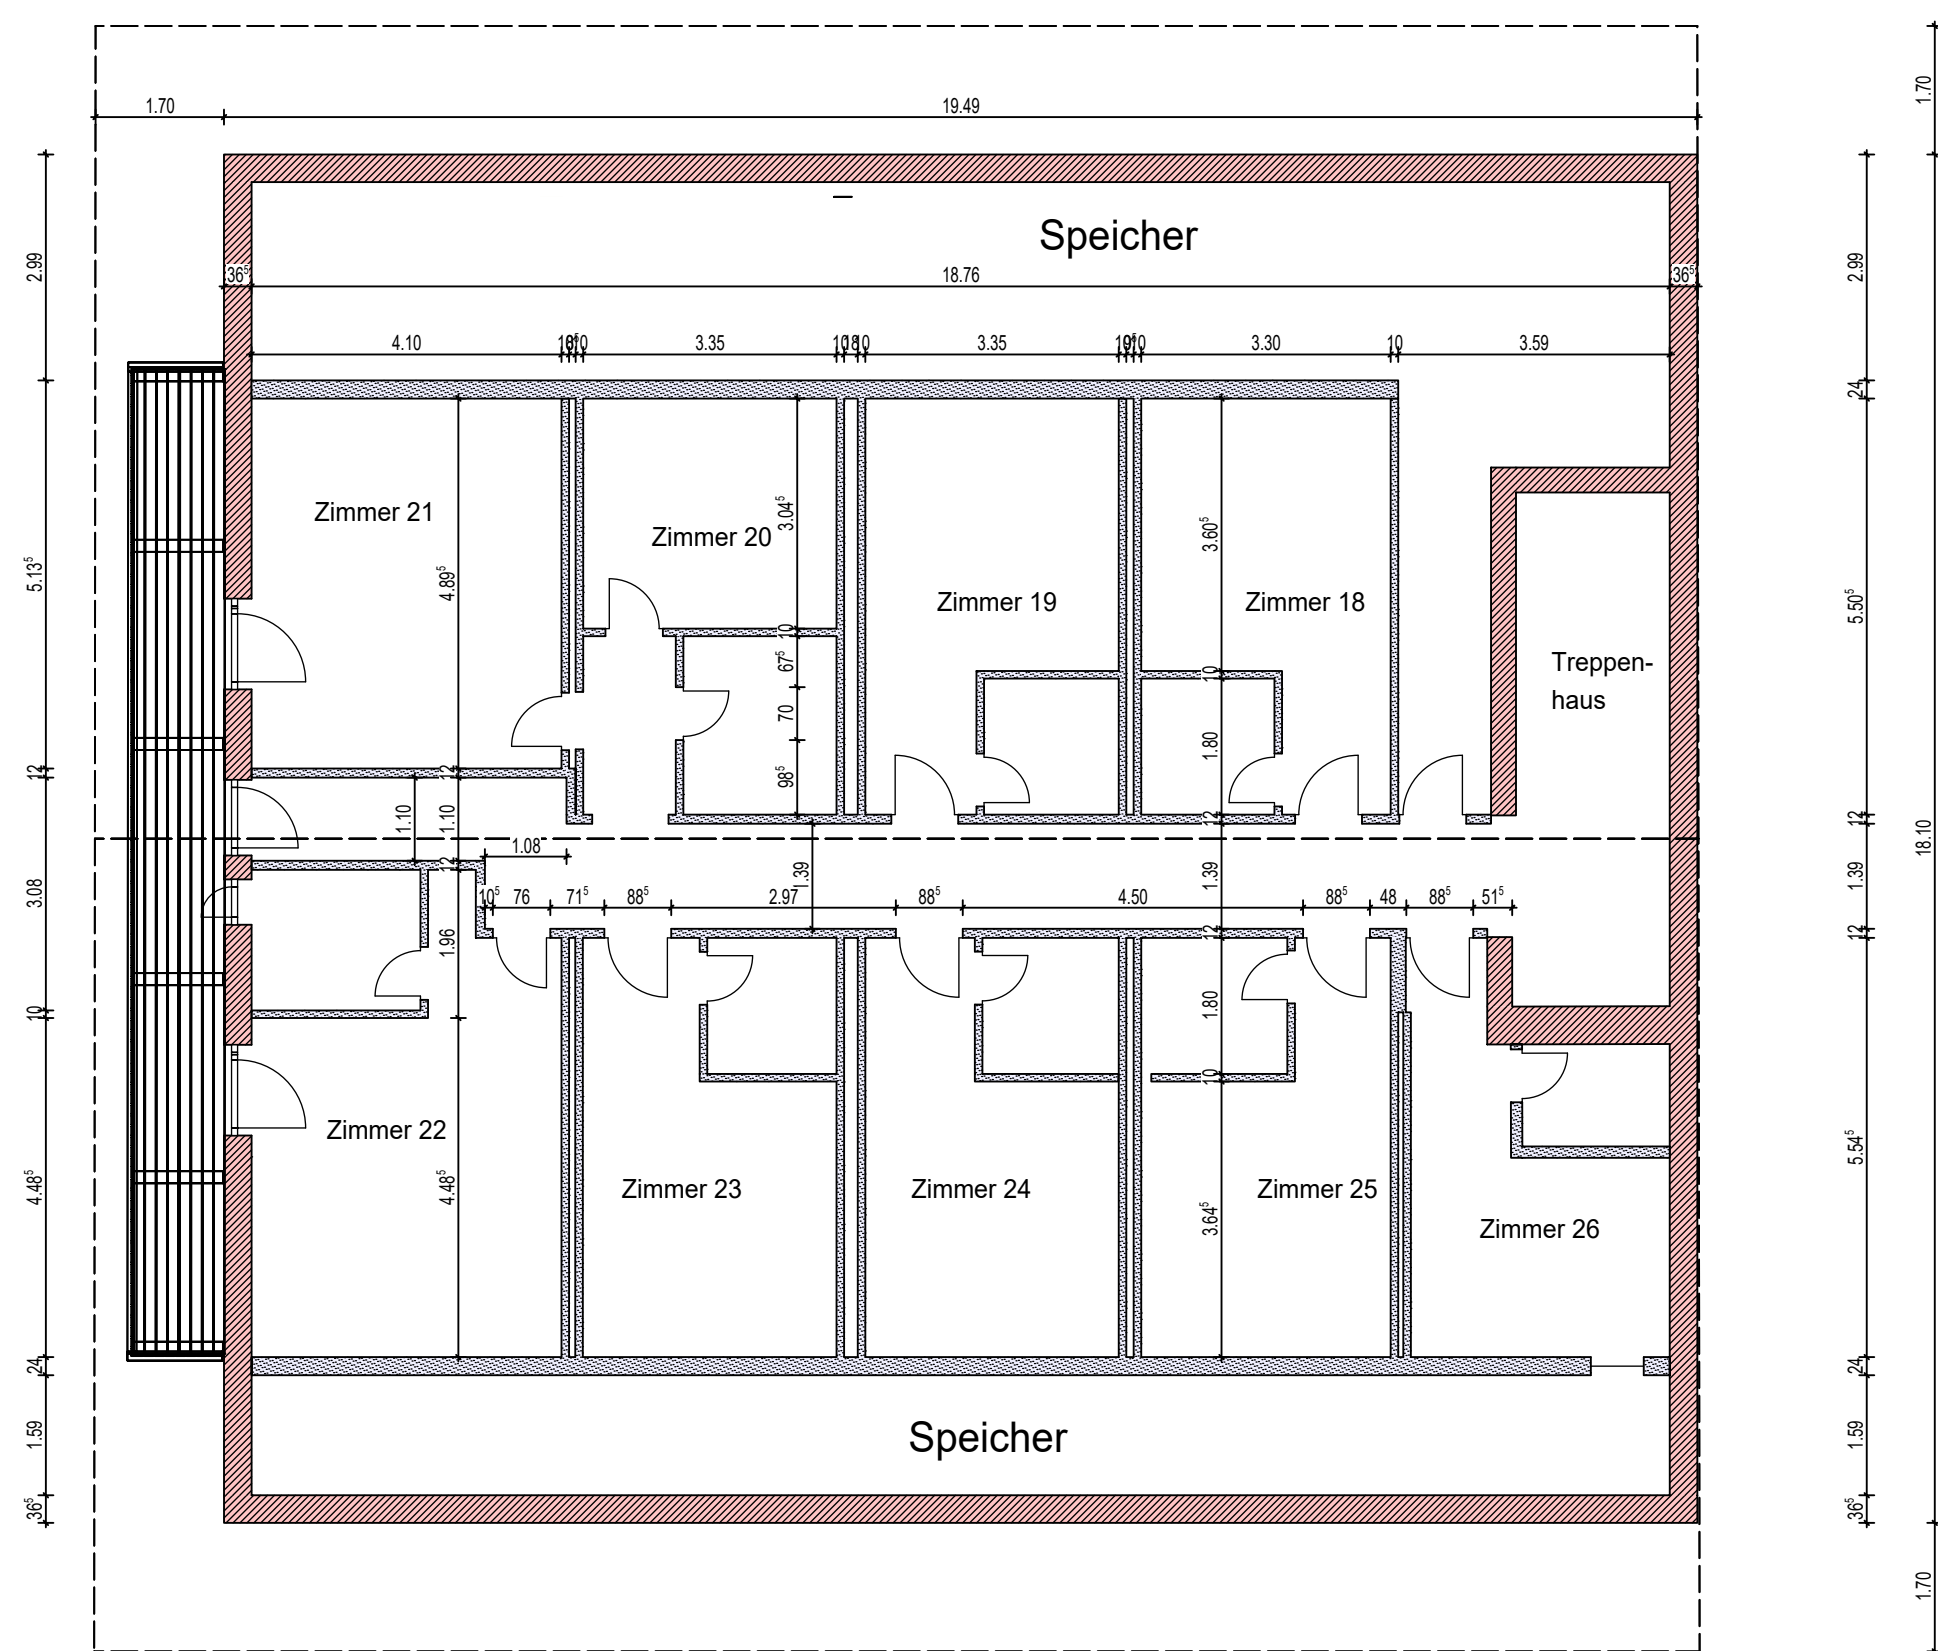

Erdgeschoss

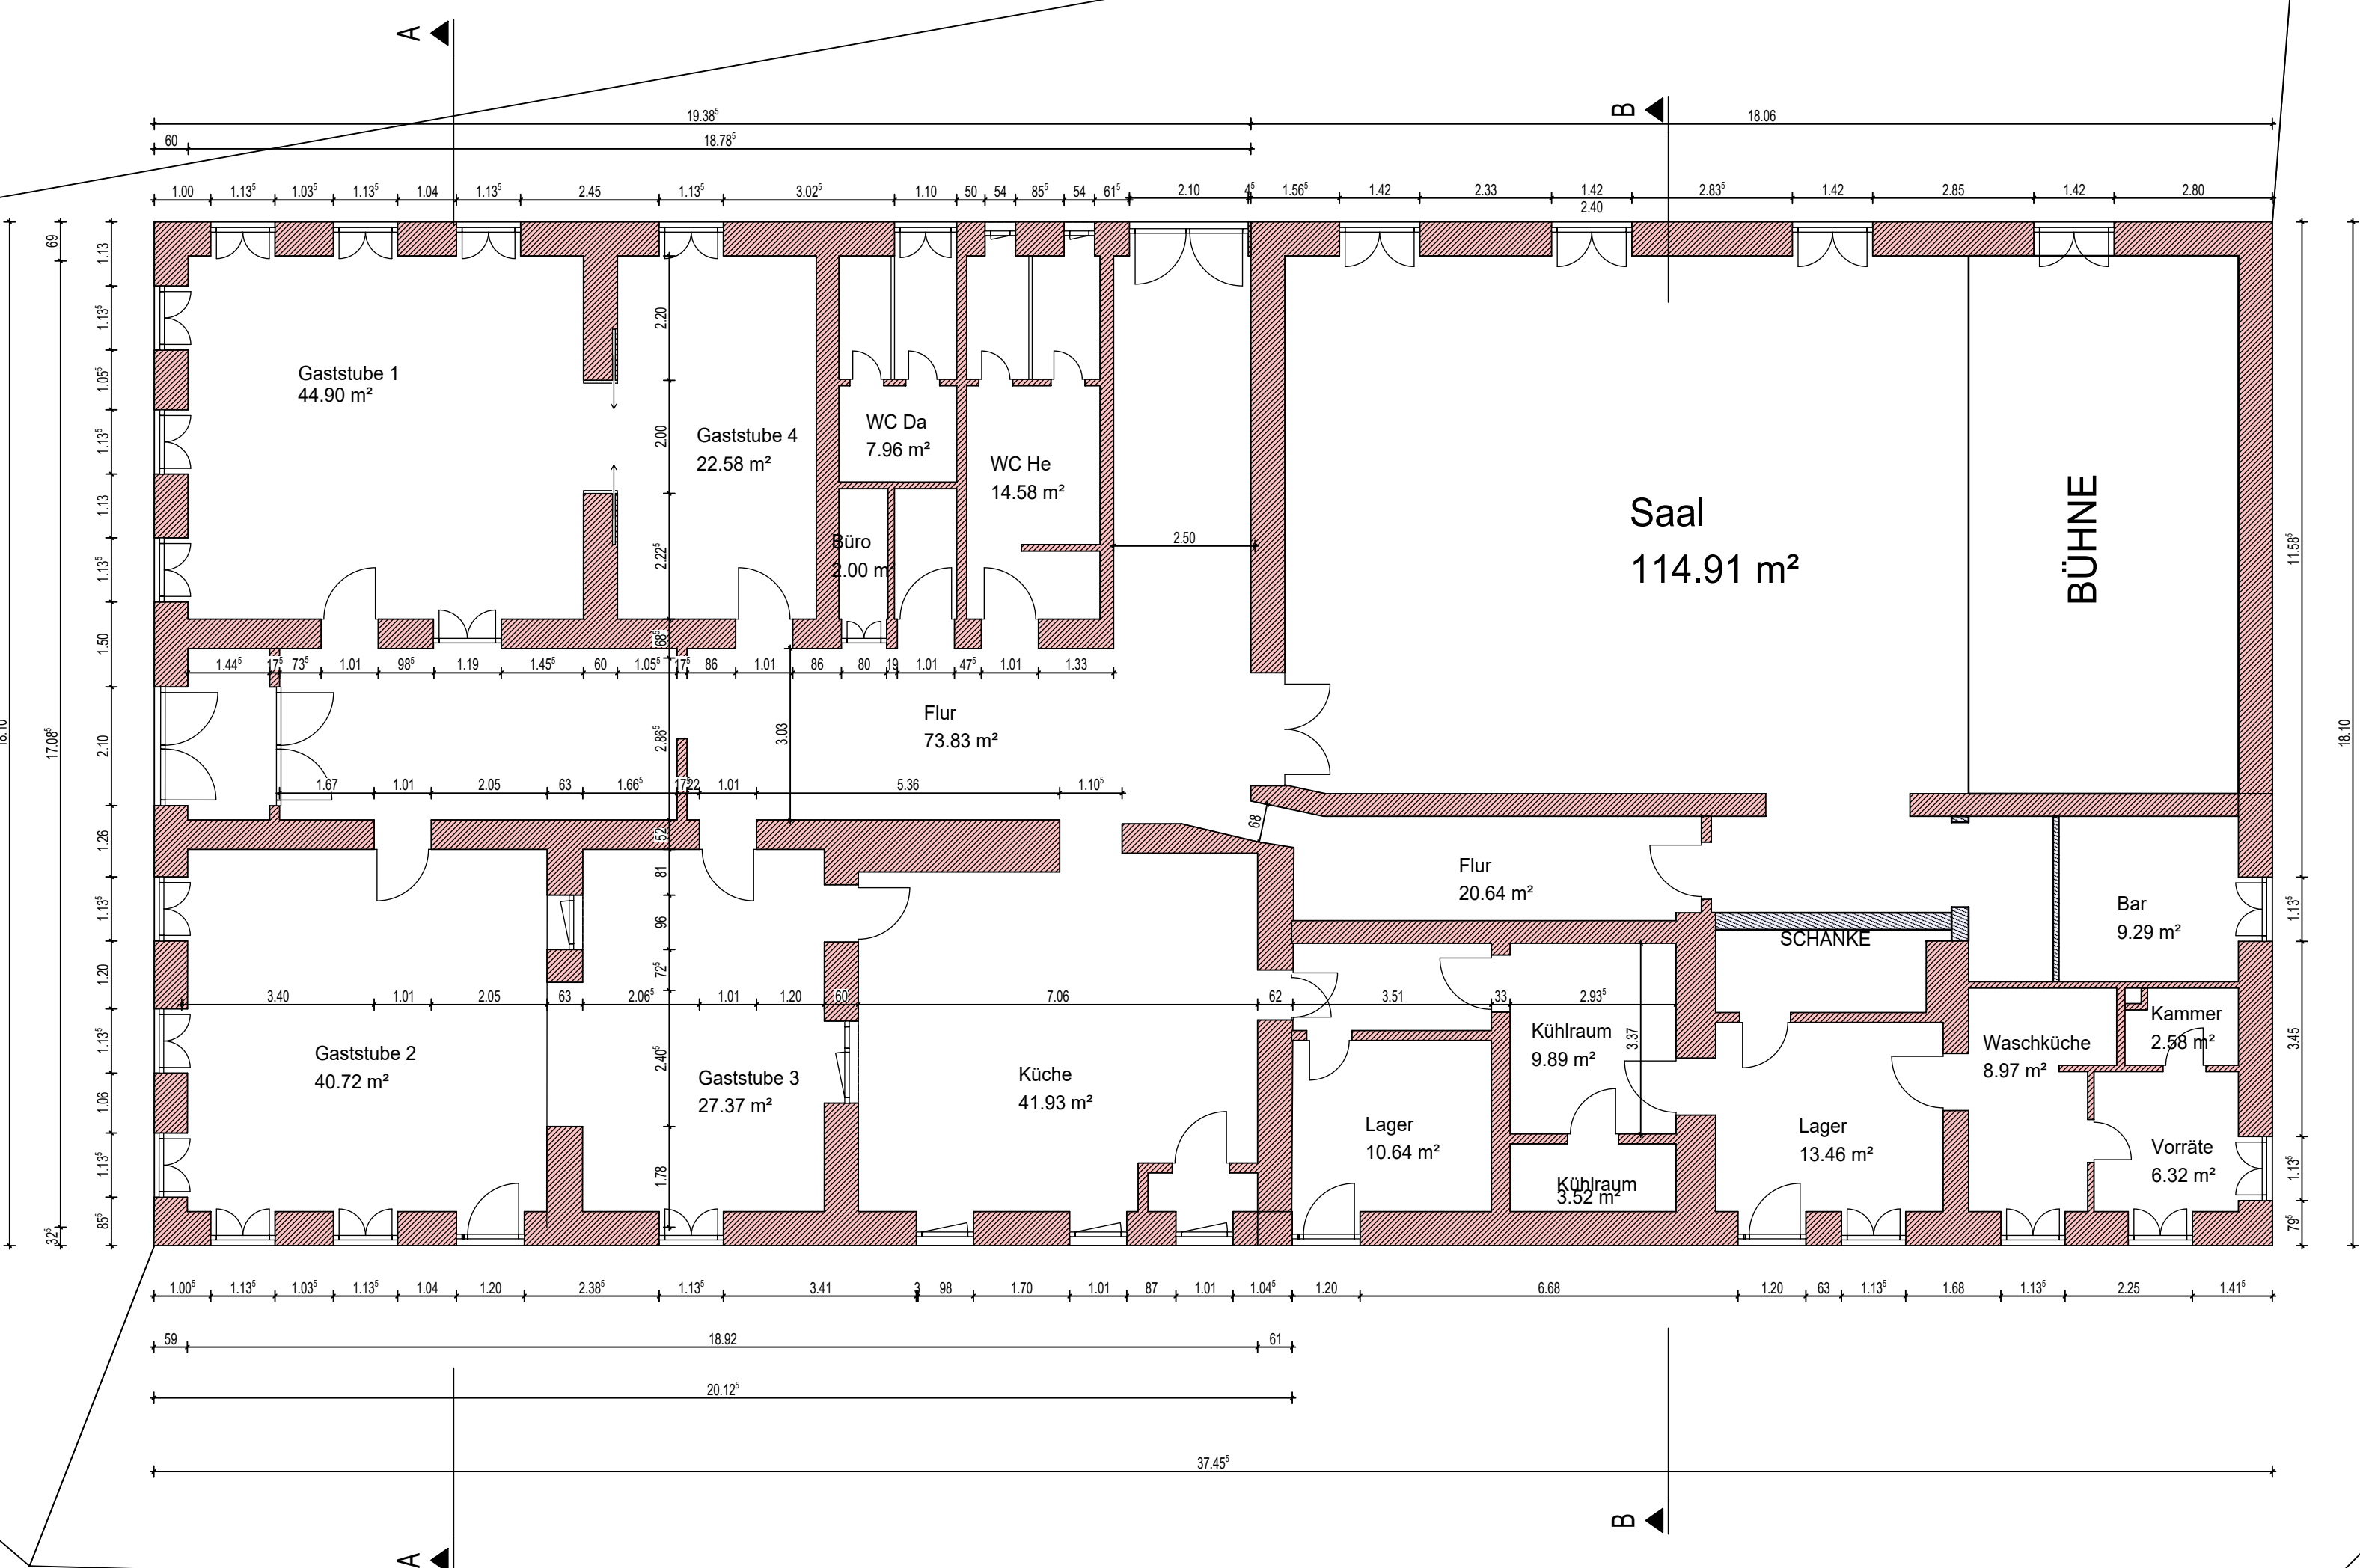

Ansicht von Osten

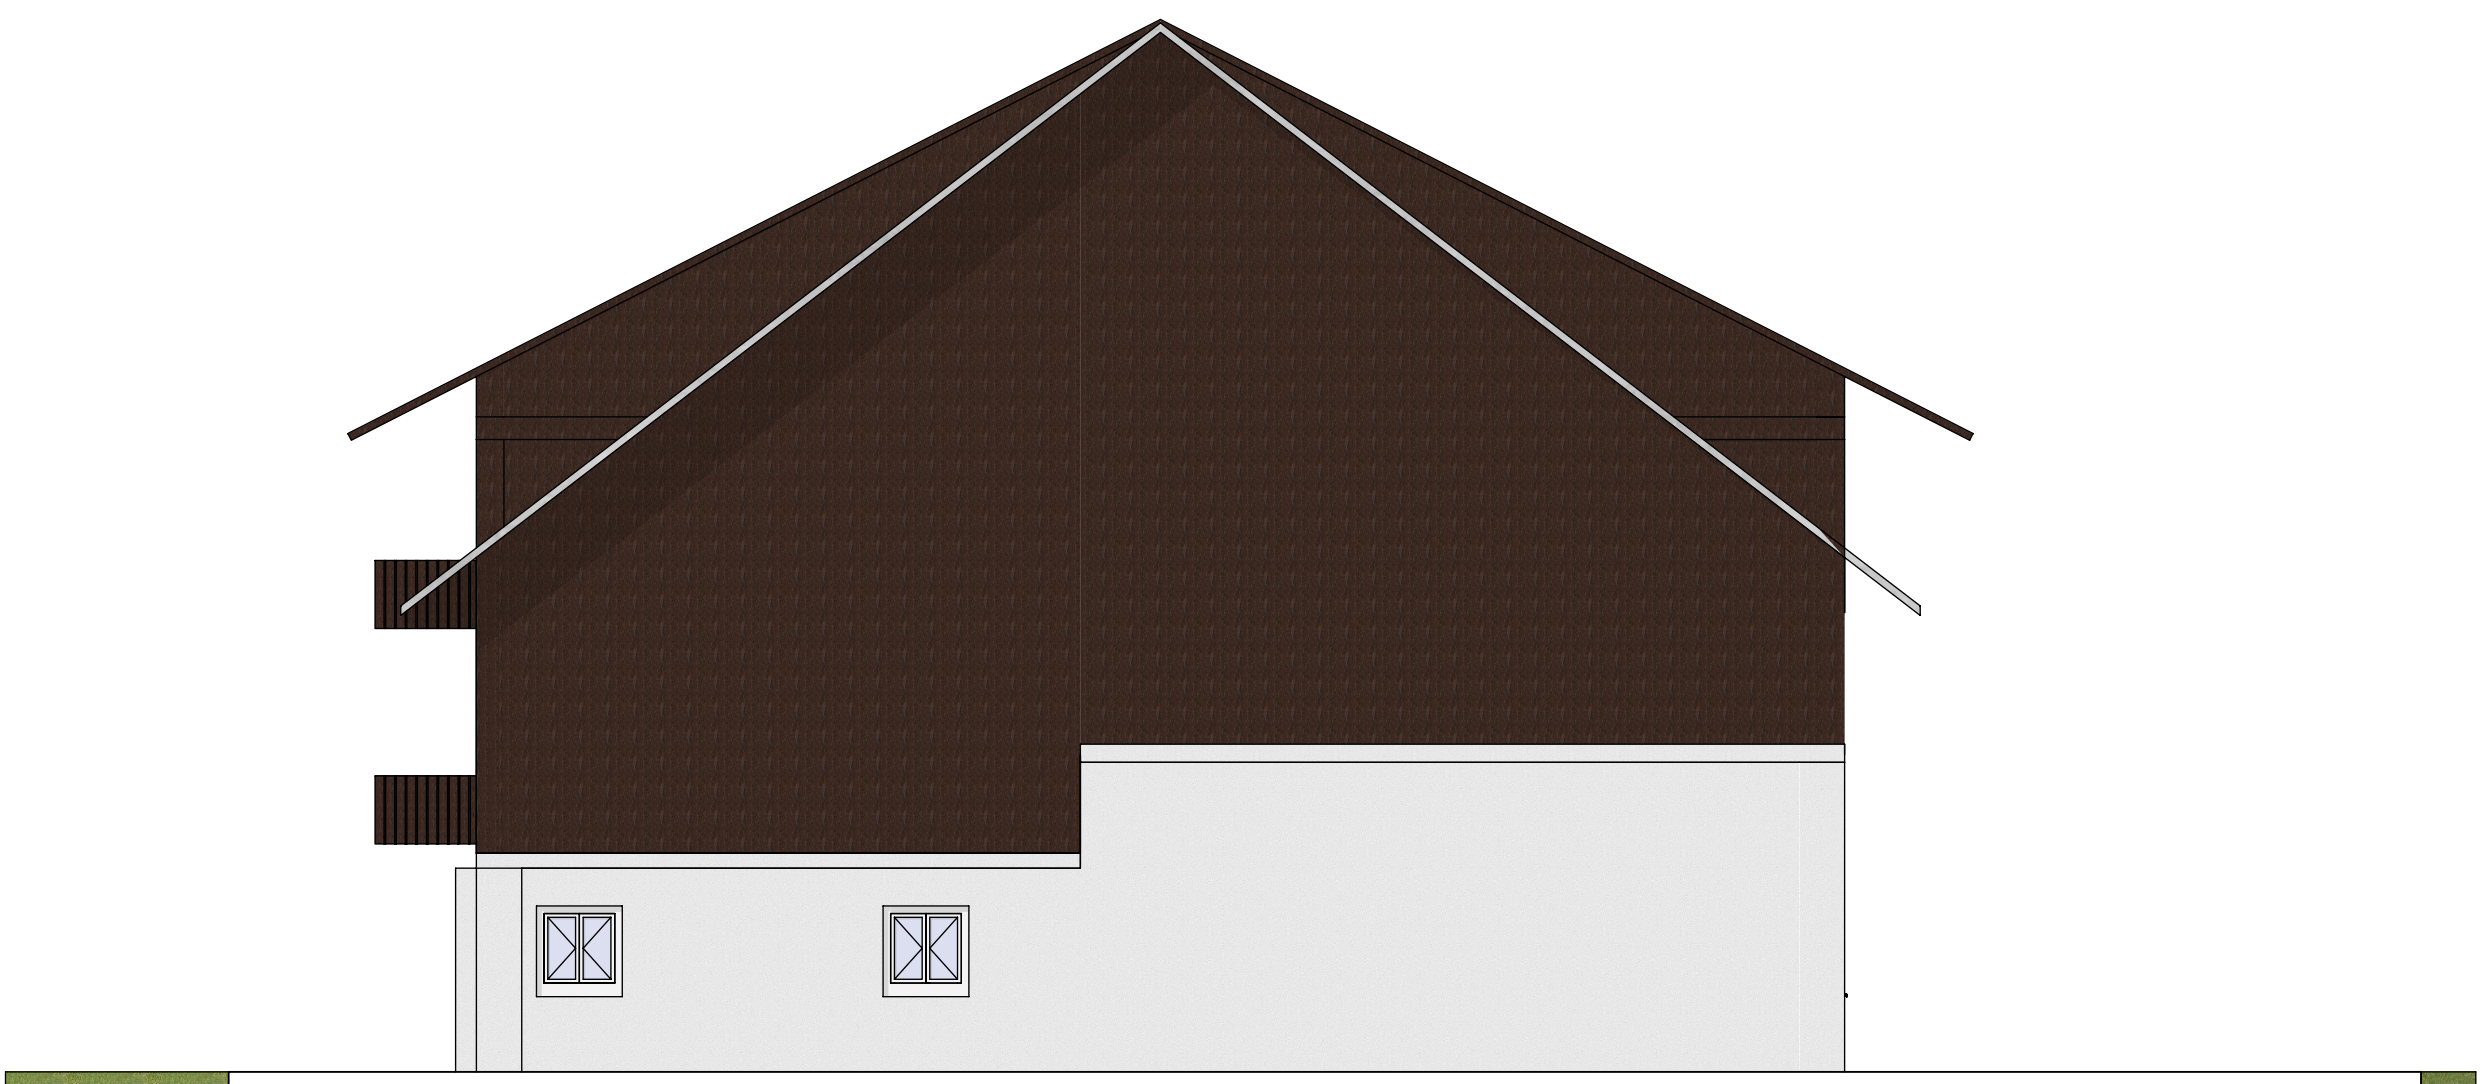

2. Obergeschoss



BESTANDSPLAN

BAUVERFAHREN

Renovierung Alpengasthof "Zur Loisch" in Großweil

Planer

BAUHERR

Gemeinde Großweil
Kochelerstr. 2
82439 Großweil

Auftragsnummer:
B-20-11-156

BAUORT

Alter Kirchenweg 1, 82439 Großweil
FlurNr. 39 - Gemarkung Großweil

PLANINHALT

Grundriss, Schnitte, Ansichten

MASSSTAB

1 : 100

ENTWURFSVERFASSER

Ingenieurbüro Rinner GmbH
Burg 3 - D-84332 Hebertsrieden
Telefon: +49 87 26 / 91 03 64
Telefax: +49 87 26 / 91 03 65
info@ib-rinner.de
www.ib-rinner.de

Nr. 1/1

Stand: 20.07.2021

Nr.	ÄNDERUNGEN	GEÄNDERT AM	NAM
1/1	Vorbereitung	20.07.2021	CT